


PRESJEK A-A



PRESJEK B-B

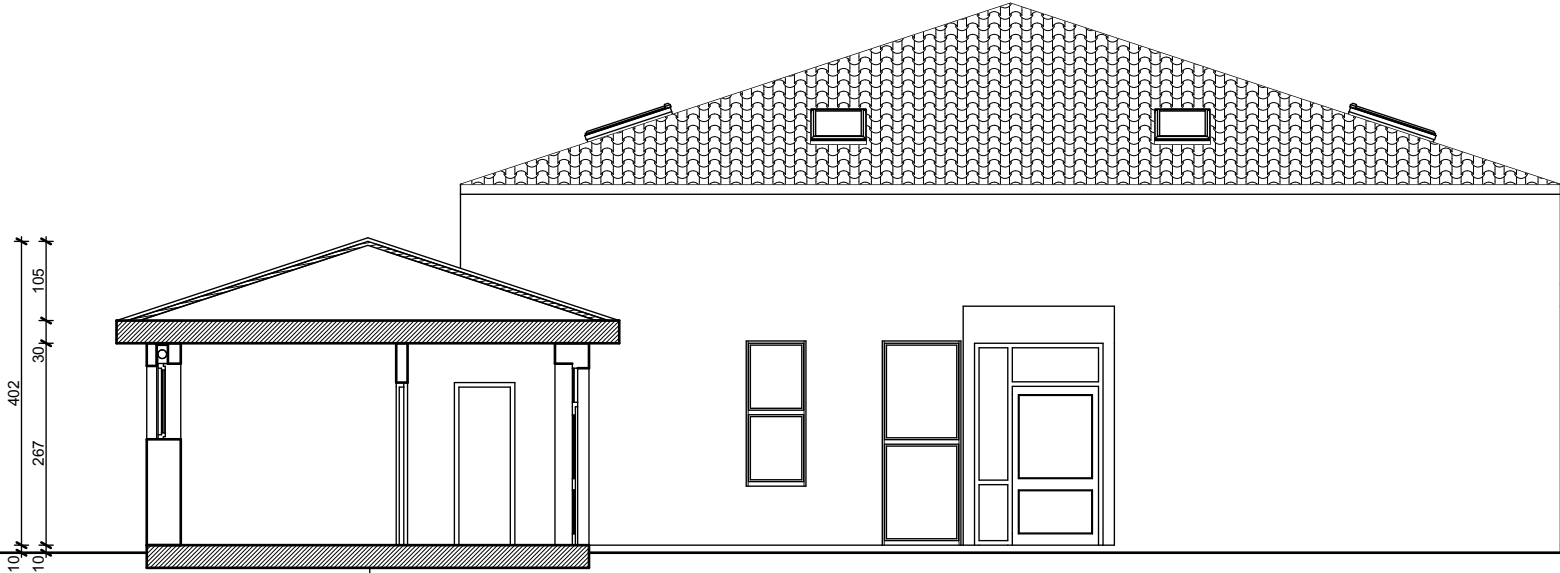

VZ1	vapnena žbuka	2 cm
	armirani beton	38 cm
	vapneno cementna žbuka	5 cm
VZ2	vapnena žbuka	2 cm
	puna opeka	38 cm
	vapneno cementna žbuka	5 cm
VZ3	vapnena žbuka	2 cm
	armirani beton	38 cm
	kulir ploče	5 cm
ZT-1	vapnena žbuka	2 cm
	armirani beton	38 cm
	hidroizolacija	1 cm
PT-1=PT-2	keramika	1 cm
	estrih	4 cm
	armirani beton	10 cm
	hidroizolacija	1 cm
SPT=STNP	vapnena žbuka	1 cm
	šuplja opeka	16 cm
	armirani beton	5 cm
	estrih	4 cm



TOMTING 2010 d.o.o.

Novakova 26, Zagreb

tomting@tomting.hr

www.tomting.hr

INVESTITOR:
AGENCIJA ZA PRAVNI PROMET I POSREDOVANJE NEKRETNINAMA

GRADEVINA:
KLINIKA ZA INFektivNE BOLESTI "Dr. FRAN MIHALJEVIĆ"
Mirogojska cesta 8, Zagreb

NAZIV NACRTA:
UZVCT KABINET I BOLNIČKA LJEKARNA PRESJECI

VRSTA PROJEKTA:
SNIMKA IZVEDENOG STANJA - GRAĐEVINSKI DIO



GLAVNI PROJEKTANT:
DAVOR BOSEK, struč.spec.ing.aedif.

PROJEKTANT SURADNIK:
KARMEN KOSTANIĆ JURIĆ, mag.ing.građ.
BORIS PEŠA, struč.spec.ing.el.
FLAVIO GREGOROVIĆ, dipl.ing.stroj.

DIREKTOR:
TOMISLAV JOSIPOVIĆ, dipl.ing.stroj.

ZOP:
06_19

DATUM:
05/2019

MJERILO:
1:100

BROJ NACRTA:
5