


SJEVEROISTOČNO PROČELJE



SJEVEROZAPADNO PROČELJE

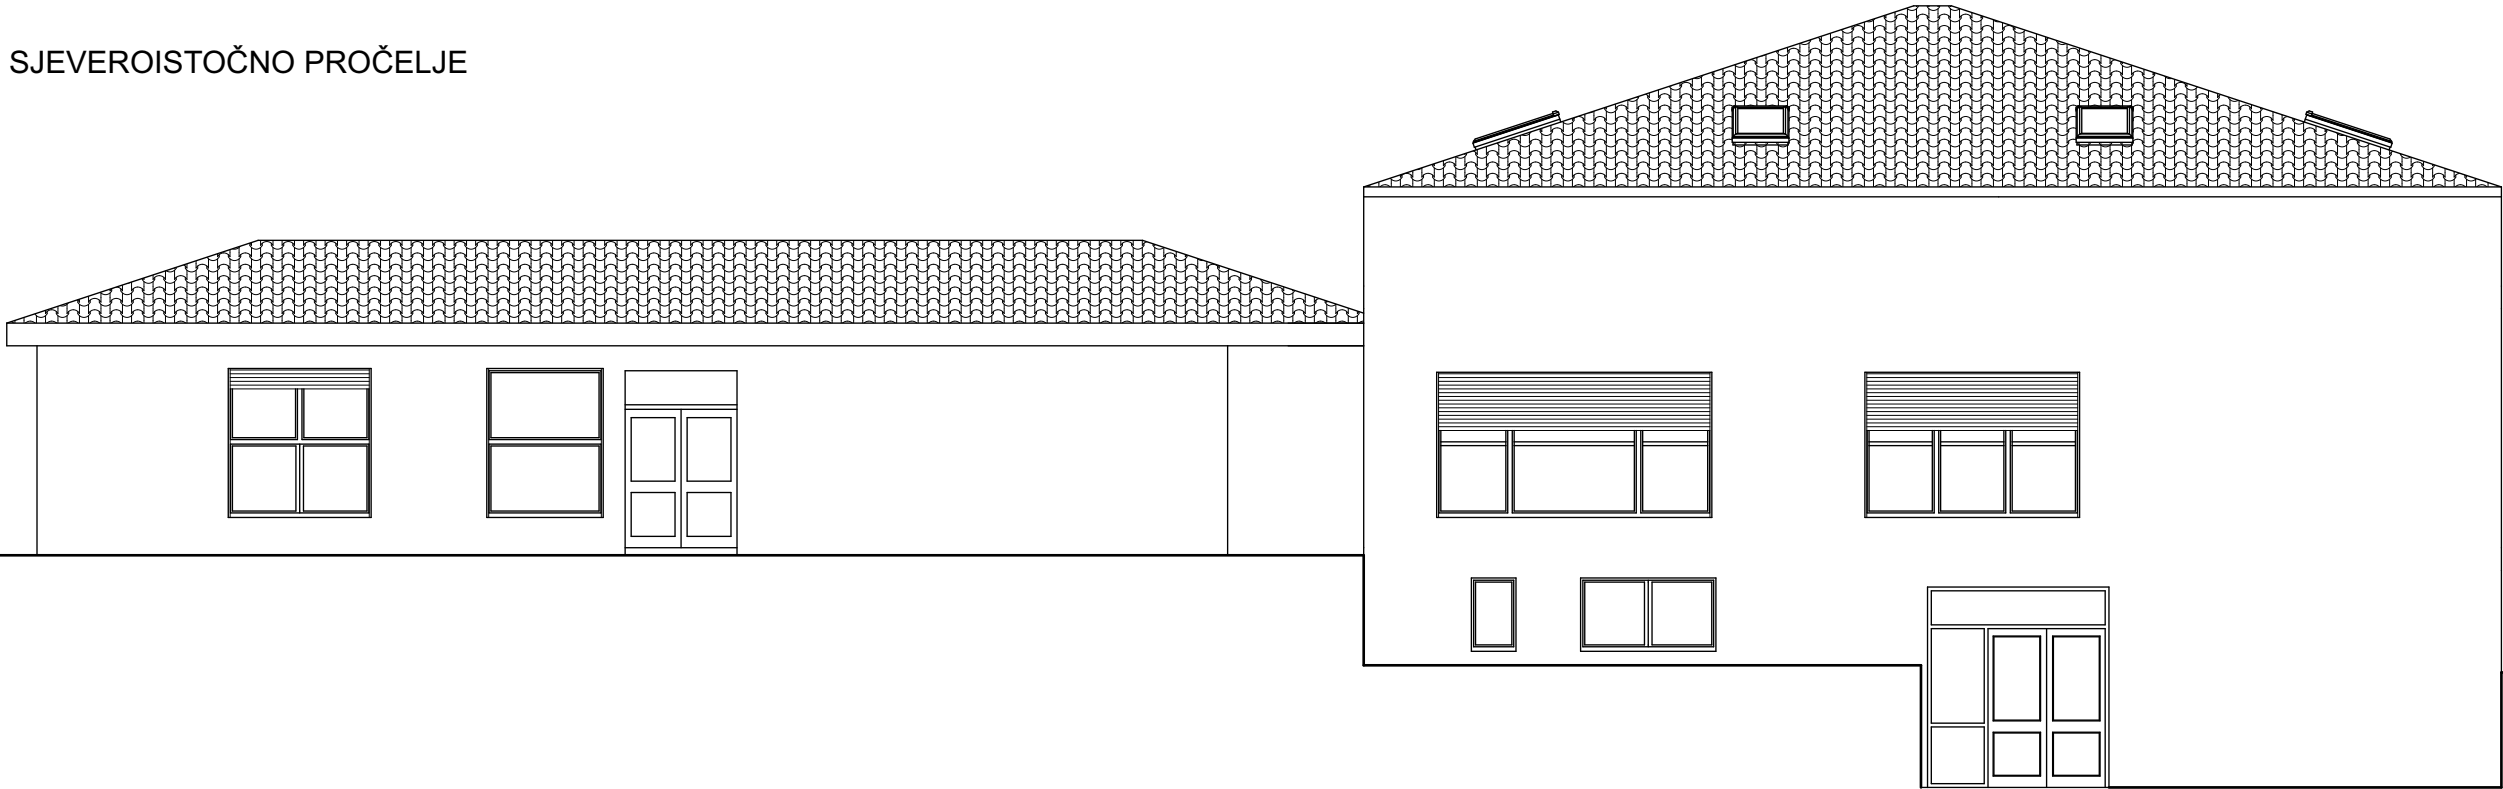

TOMTING 2010 d.o.o.
Novakova 26, Zagreb
tomting@tomting.hr
www.tomting.hr

INVESTITOR:
AGENCIJA ZA PRAVNI PROMET I POSREDOVANJE
NEKRETNINAMA

GRADEVINA:
KLINIKA ZA INFektivNE BOLESTI "Dr. FRAN MIHALJEVIĆ"
Mirogojska cesta 8, Zagreb

NAZIV NACRTA:
**UZVCT KABINET I BOLNIČKA LJEKARNA
PROČELJA**

VRSTA PROJEKTA:
SNIMKA IZVEDENOG STANJA - GRAĐEVINSKI DIO



GLAVNI PROJEKTANT:
DAVOR BOSEK, struč.spec.ing.aedif.

PROJEKTANT SURADNIK:
KARMEN KOSTANIĆ JURIĆ, mag.ing.grad.
BORIS PEŠA, struč.spec.ing.el.
FLAVIO GREGOROVIĆ, dipl.ing.stroj.

DIREKTOR:
TOMISLAV JOSIPOVIĆ, dipl.ing.stroj.

ZOP:
06_19

DATUM:
05/2019

MJERILO:
1:100

BROJ NACRTA:
7